

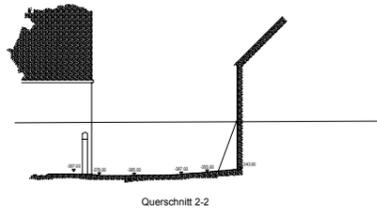



LÄNGSCHNITT 1-1

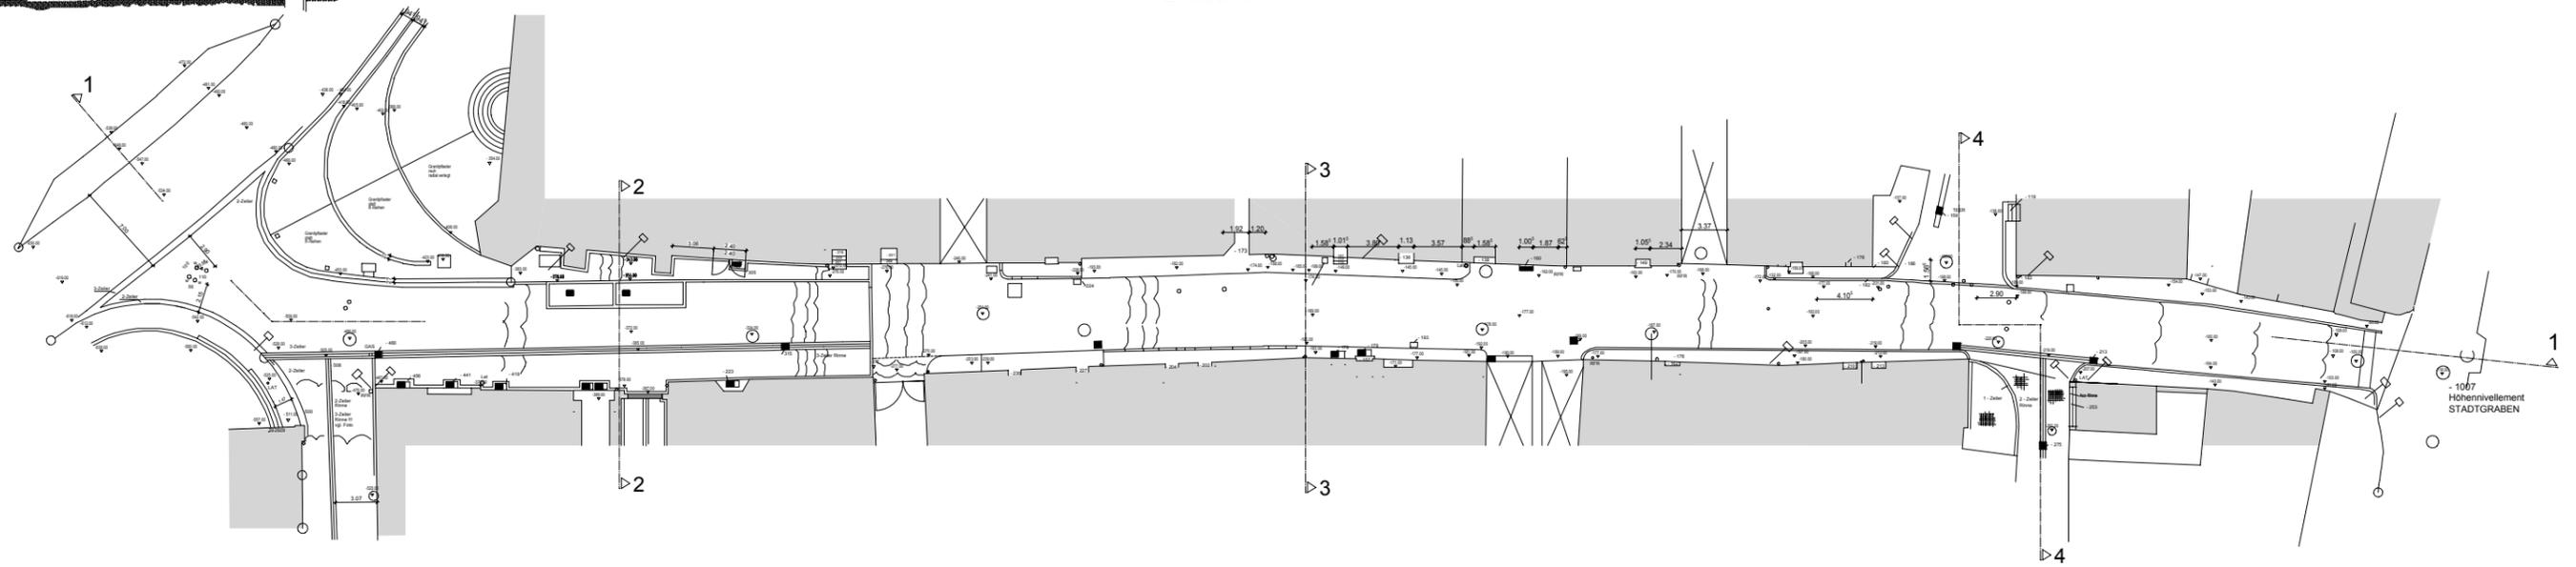

Querschnitt 2-2

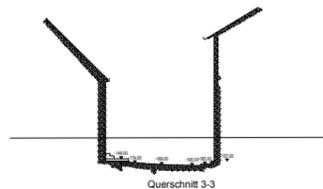

Querschnitt 3-3

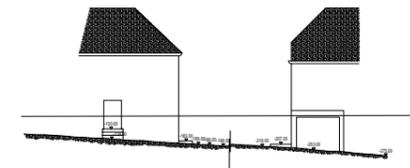

Querschnitt 4-4

BESTANDSPLAN
 RATHAUSSTRASSE 93133 BURGLENGENFELD
 LAGEPLAN - SCHNITTE M 1:500
 Aufmaß vor Ort: Klaus Löffler Dipl.Ing (FH) OKT 2009
 Im Auftrag: Architekturbüro Naumann, Günter Naumann

- Schachtdeckel Ø 80
- Bodeneinlauf
- Laterne
- Wasserschieber
- Unterflurhydrant
- Regenfallrohr
- Verteilerkasten

- Verkehrsschild
- Telefonanschluß
- Gasanschluß